


断面詳細図 S=1/20

断面詳細図 S=1/20

樹種リスト:

記号	樹種	H	C	W	数量	単位	備考
	アオキ	0.5	—	0.3	320	株	(8E/m ²)
	ファイアオキ	0.5	—	0.3	240	株	(8E/m ²)
	フックソウ	9.0cm/pot	3E	288	pot	(116pot/m ²)	
	ゴシキナンテン	12.0cm/pot	W0.3	780	株	(13pot/m ²)	
(10.6m ²)	低木植栽 (A)						
	アセビ	0.4	—	0.25	8	株	10%
	ヤツデ	0.6	—	—	17	株	20%
	ヤマブキ	0.4	—	2E	17	株	20%
	ガクアジサイ	0.4	—	2E	17	株	20%
	ユキヤナギ	0.4	—	2E	17	株	20%
(11.5m ²)	地植え植栽 (A)						
	アガパンサス	10.5cm/pot	—	30	pot	10%	
	ファイヤプラン	10.5cm/pot	3E	89	株	30%	(25pot/m ²)
	ファイカキドオン	10.5cm/pot	3E	89	株	30%	
	フックソウ	9.0cm/pot	3E	89	株	30%	

南西側植栽平面図 S=1/200


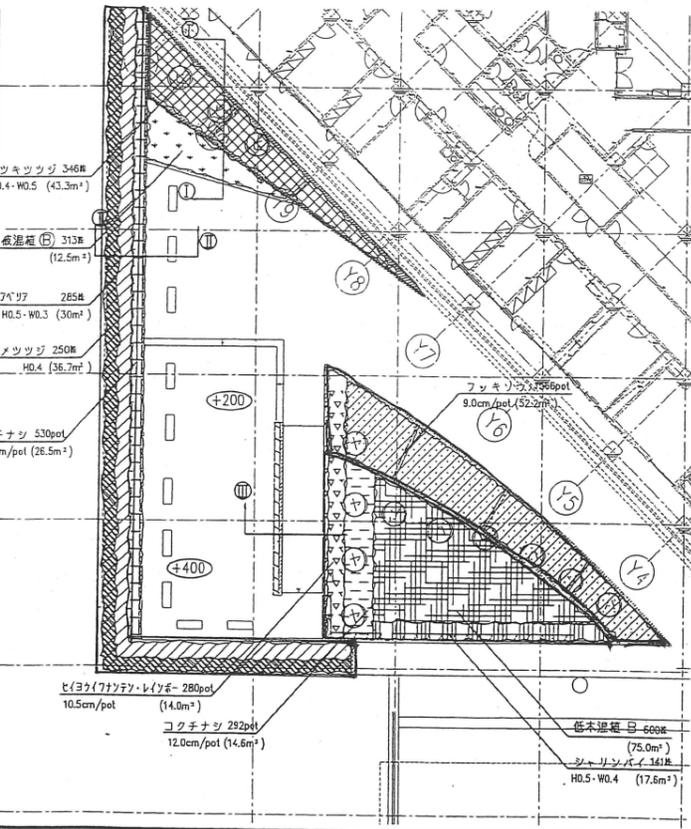


樹種リスト:

記号	樹種	H	C	W	数量	単位	備考
ヒ	ヒメシャラ	3.0	0.15	0.8	3	本	地下支柱 3
ヤ	ヤマモモ	3.0	0.18	0.8	4	本	地下支柱 4
ハ	ハナモモ	2.5	—	—	3	本	地下支柱 3
ソ	ソヨゴ	3.0	0.12	1.0	5	本	地下支柱 5
	サツキツツジ	0.4	—	0.5	346	株	(8E/m ²)
	フックソウ	9.0cm/pot	3E	1566	株	(30pot/m ²)	
(75.0m ²)	低木植栽 (B)						
	アオキ	0.5	—	0.3	120	株	20%
	ニシキギ	0.5	—	0.3	60	株	10%
	ナンテン	0.5	—	0.4	120	株	20%
	ガクアジサイ	0.5	—	3E	120	株	20%
	ユキヤナギ	0.5	—	3E	120	株	20%
	レンギョウ	0.5	—	2E	60	株	10%
(12.5m ²)	地植え植栽 (B)						
	ファイアマドコロ	10.5cm/pot	—	63	pot	20%	
	ギボウシ	10.5cm/pot	—	31	株	10%	
	シラン	10.5cm/pot	—	63	株	20%	
	シャガ	10.5cm/pot	—	63	株	20%	
	ツツジ	10.5cm/pot	3E	31	株	10%	
	ユキノシタ	9.0cm/pot	—	63	株	20%	

※地下支柱はSGS-0+SUSメッシュ同等品以上とする。


参考図

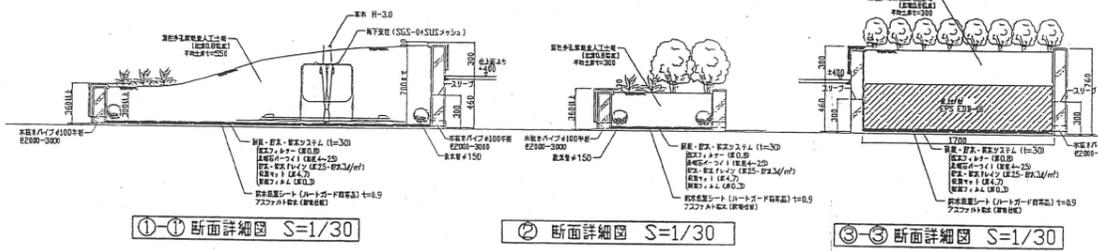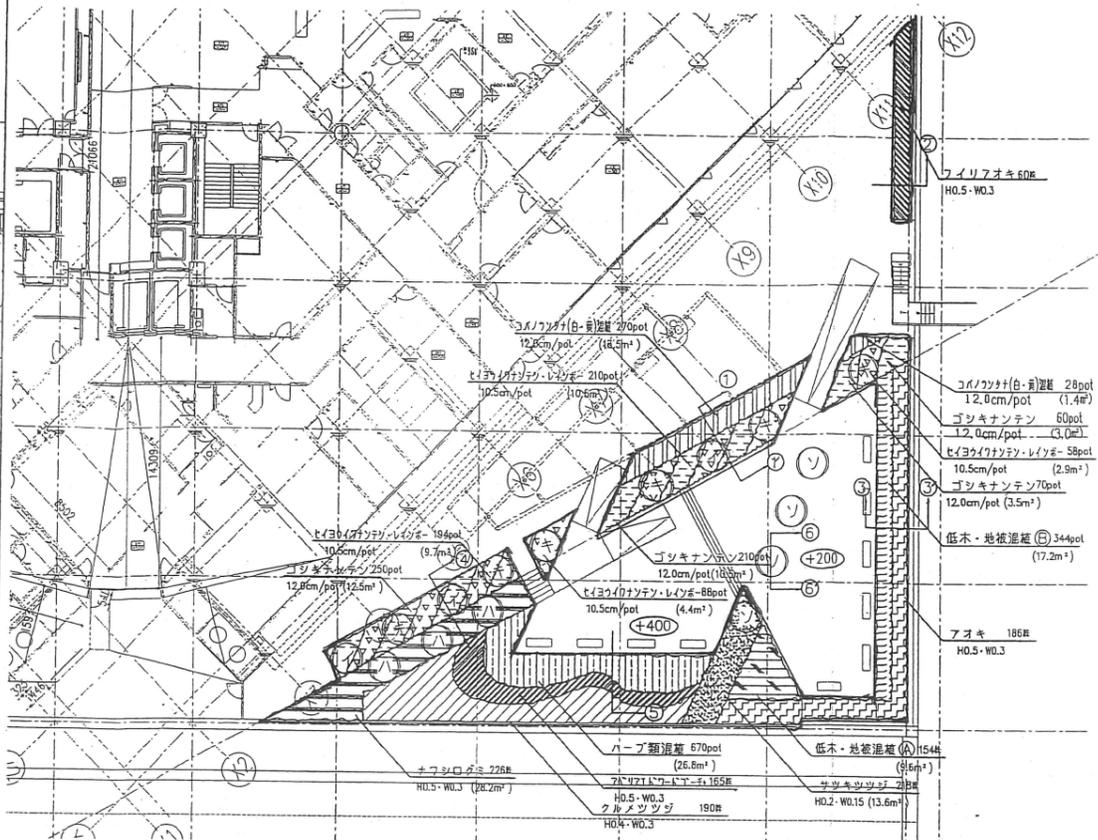

断面詳細図 S=1/30

断面詳細図 S=1/30


断面詳細図 S=1/30

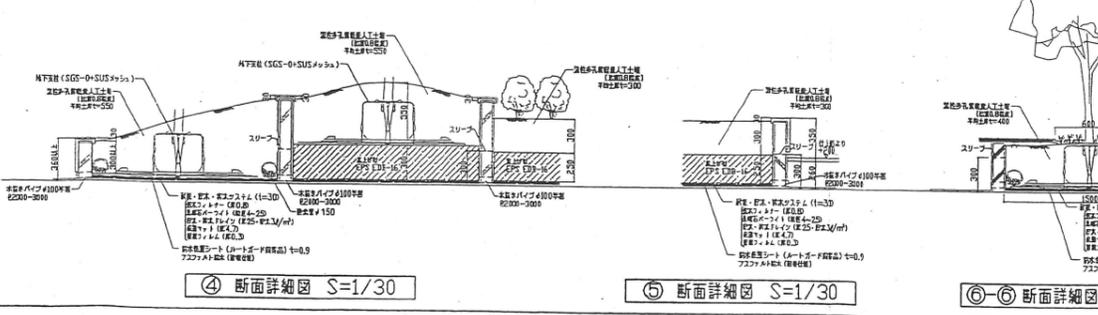

断面詳細図 S=1/30

断面詳細図 S=1/30

断面詳細図 S=1/30

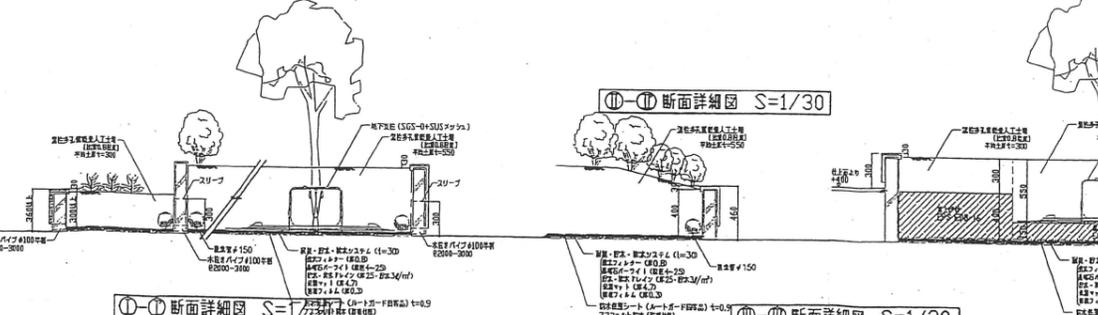


断面詳細図 S=1/30

断面詳細図 S=1/30

樹種リスト:

記号	樹種	H	C	W	数量	単位	備考
ソ	ソヨゴ	3.0	—	—	4	本	地下支柱 4
ハ	ハナミズキ	3.0	0.15	1.0	3	本	地下支柱 3
キ	キンモクセイ	3.0	—	1.0	6	本	地下支柱 6
イ	イロハモミジ	3.0	0.15	1.0	3	本	地下支柱 3
	ナワシログミ	0.5	—	0.3	226	株	(8E/m ²)
	ファイアオキ	0.5	—	0.3	60	株	(8E/m ²)
	サツキツツジ	0.2	—	0.3	218	株	(16E/m ²)
	ゴシキナンテン	12.0cm/pot	W0.3	590	pot	(20pot/m ²)	
	コバノランタナ	12.0cm/pot	—	298	株	(20pot/m ²)	
	低木・地植え植栽 (A)						
	オオヤマリ	0.5	—	—	15	株	10%
	シャリンバイ	0.5	—	0.3	31	株	20%
	シャガ	10.5cm/pot	3E	61	pot	30%	
	ツツジ	10.5cm/pot	3E	46	株	40%	
	低木・地植え植栽 (B)						
	ヒメツグ	12.0cm/pot	H0.3	69	株	20%	
	ギボウシ	10.5cm/pot	—	34	株	10%	
	シマカンソウ	10.5cm/pot	—	34	株	10%	
	フックソウ	9.0cm/pot	3E	103	株	30%	
	ユキノシタ	9.0cm/pot	—	103	株	30%	
	低木・地植え植栽 (C)						
	カモミール	9.0cm/pot	—	67	pot	10%	
	タイム	9.0cm/pot	—	134	株	20%	
	ヘリクリスム	9.0cm/pot	—	134	株	20%	
	メドーセージ	10.5cm/pot	—	134	株	20%	
	ラベンダー	10.5cm/pot	—	134	株	20%	
	ローズマリー	10.5cm/pot	—	67	株	10%	


※地下支柱はSGS-0+SUSメッシュ同等品以上とする。

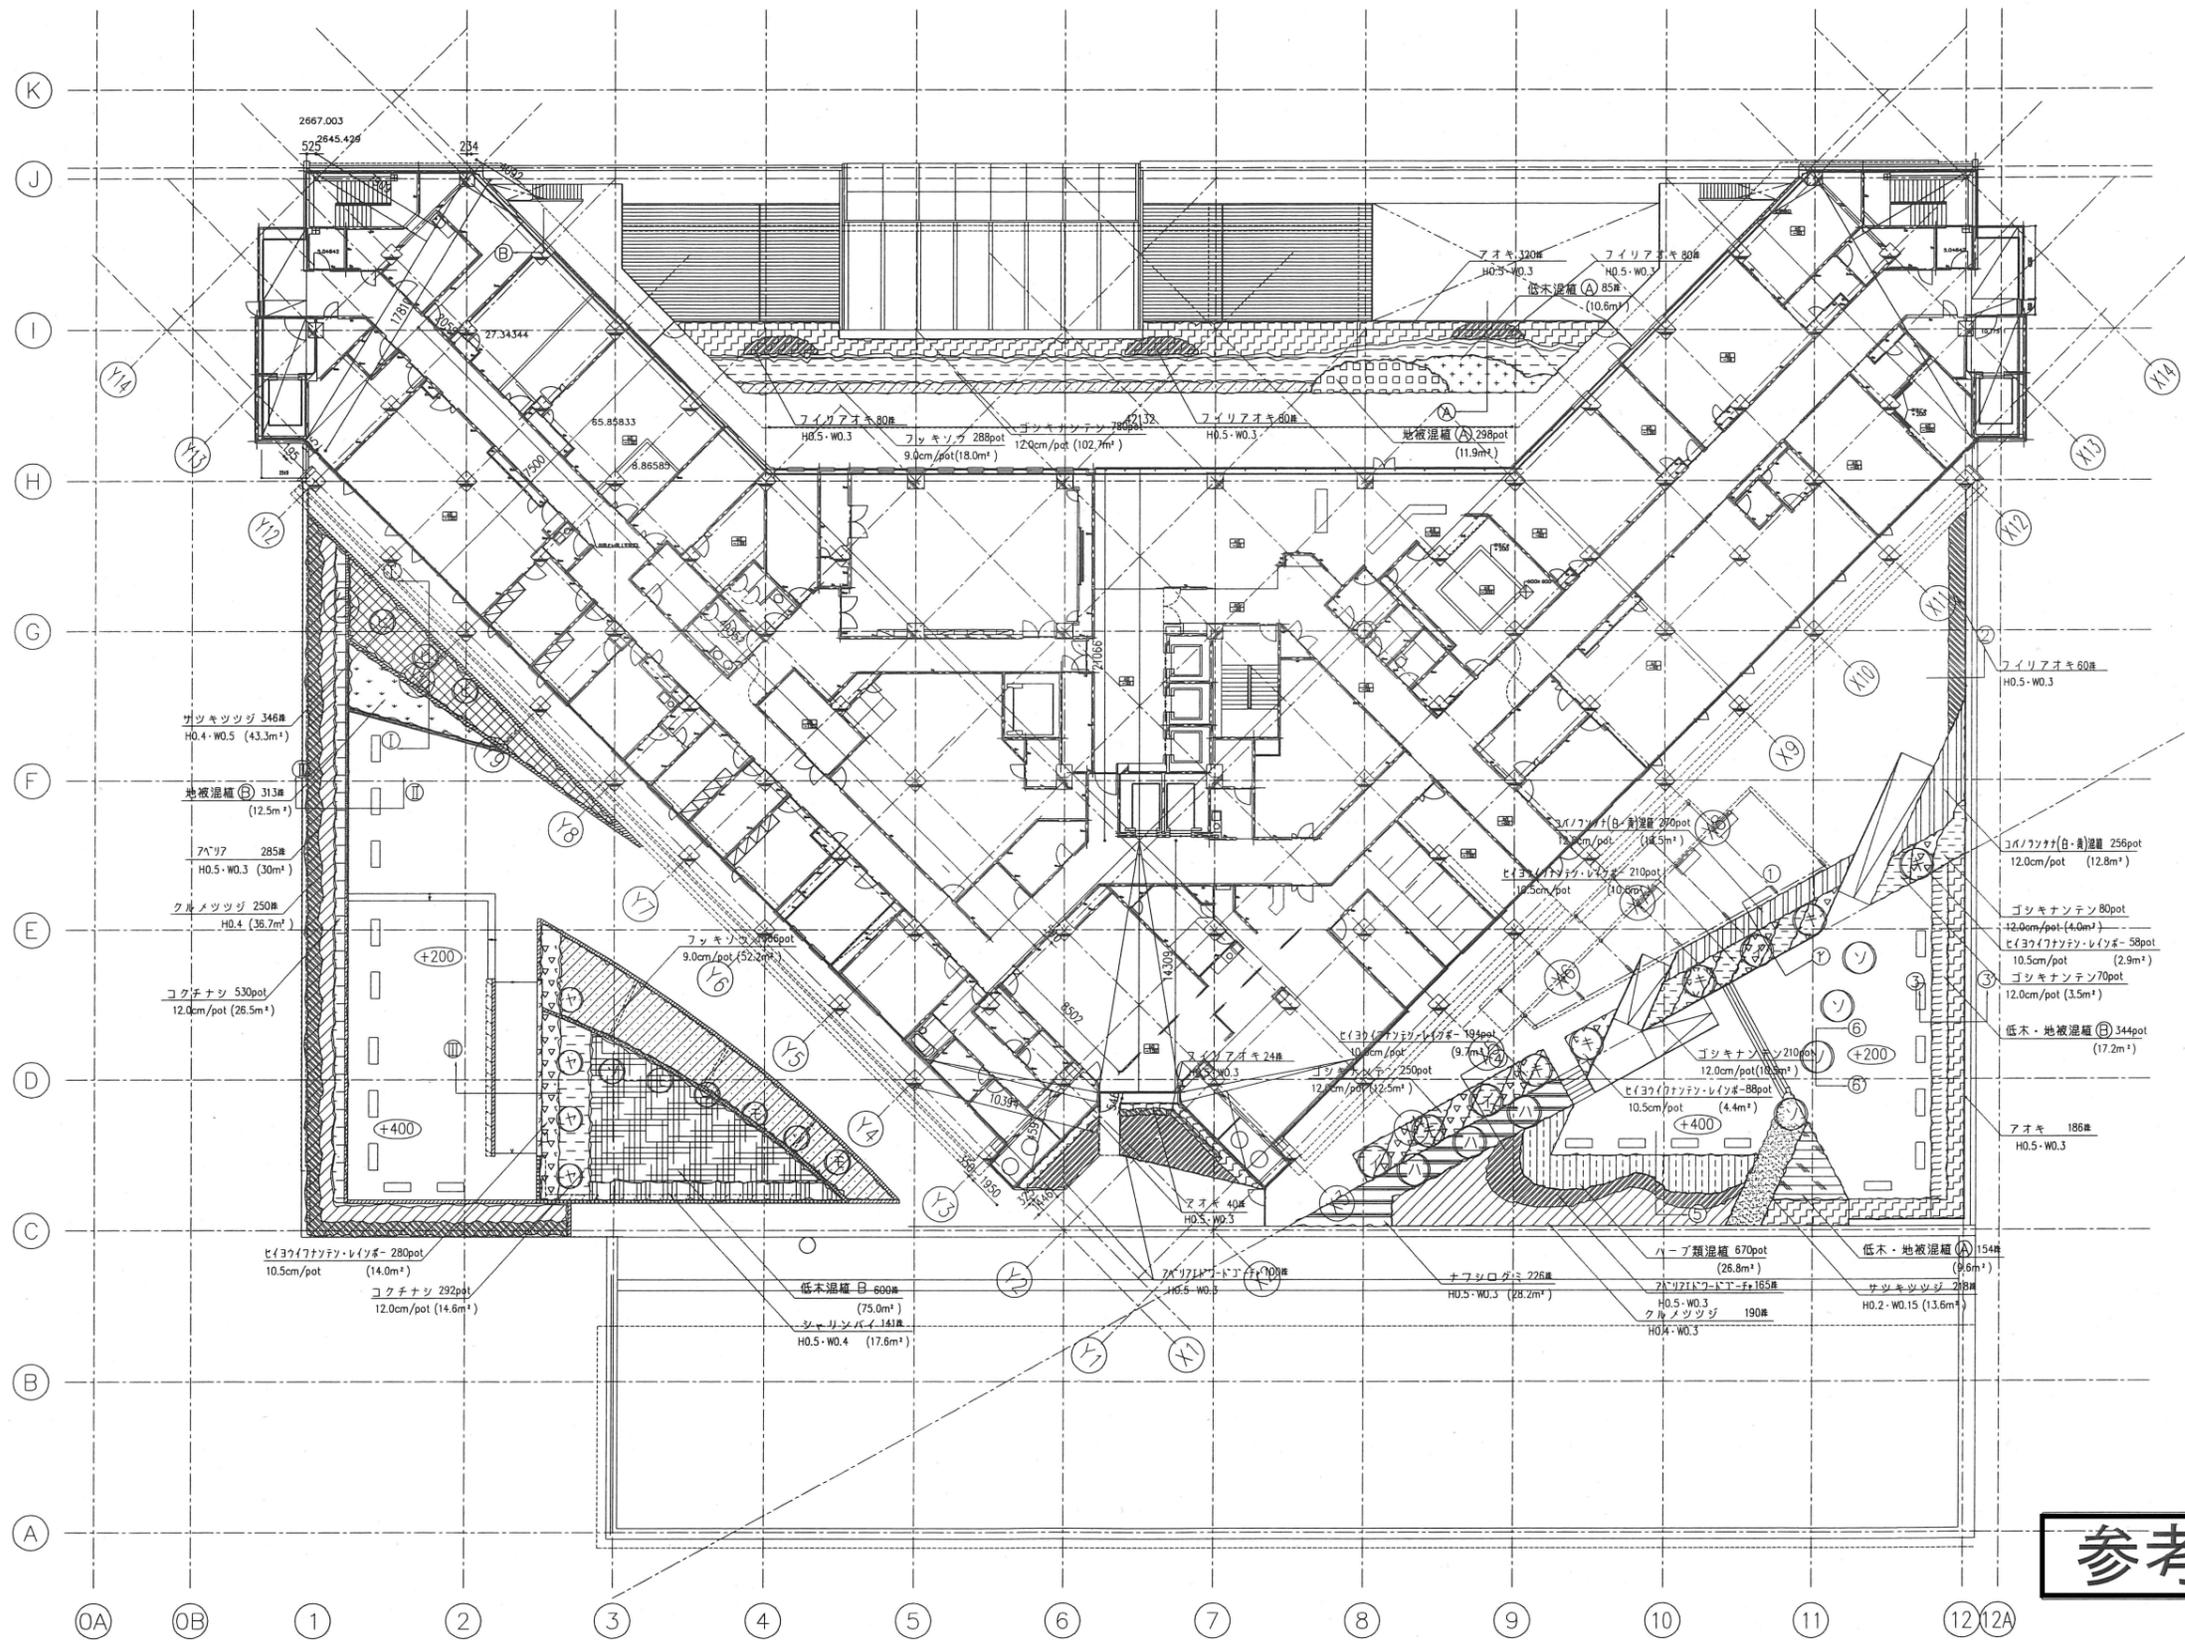

参考図

本館3階屋上庭園植栽計画図

植栽工出来形管理図

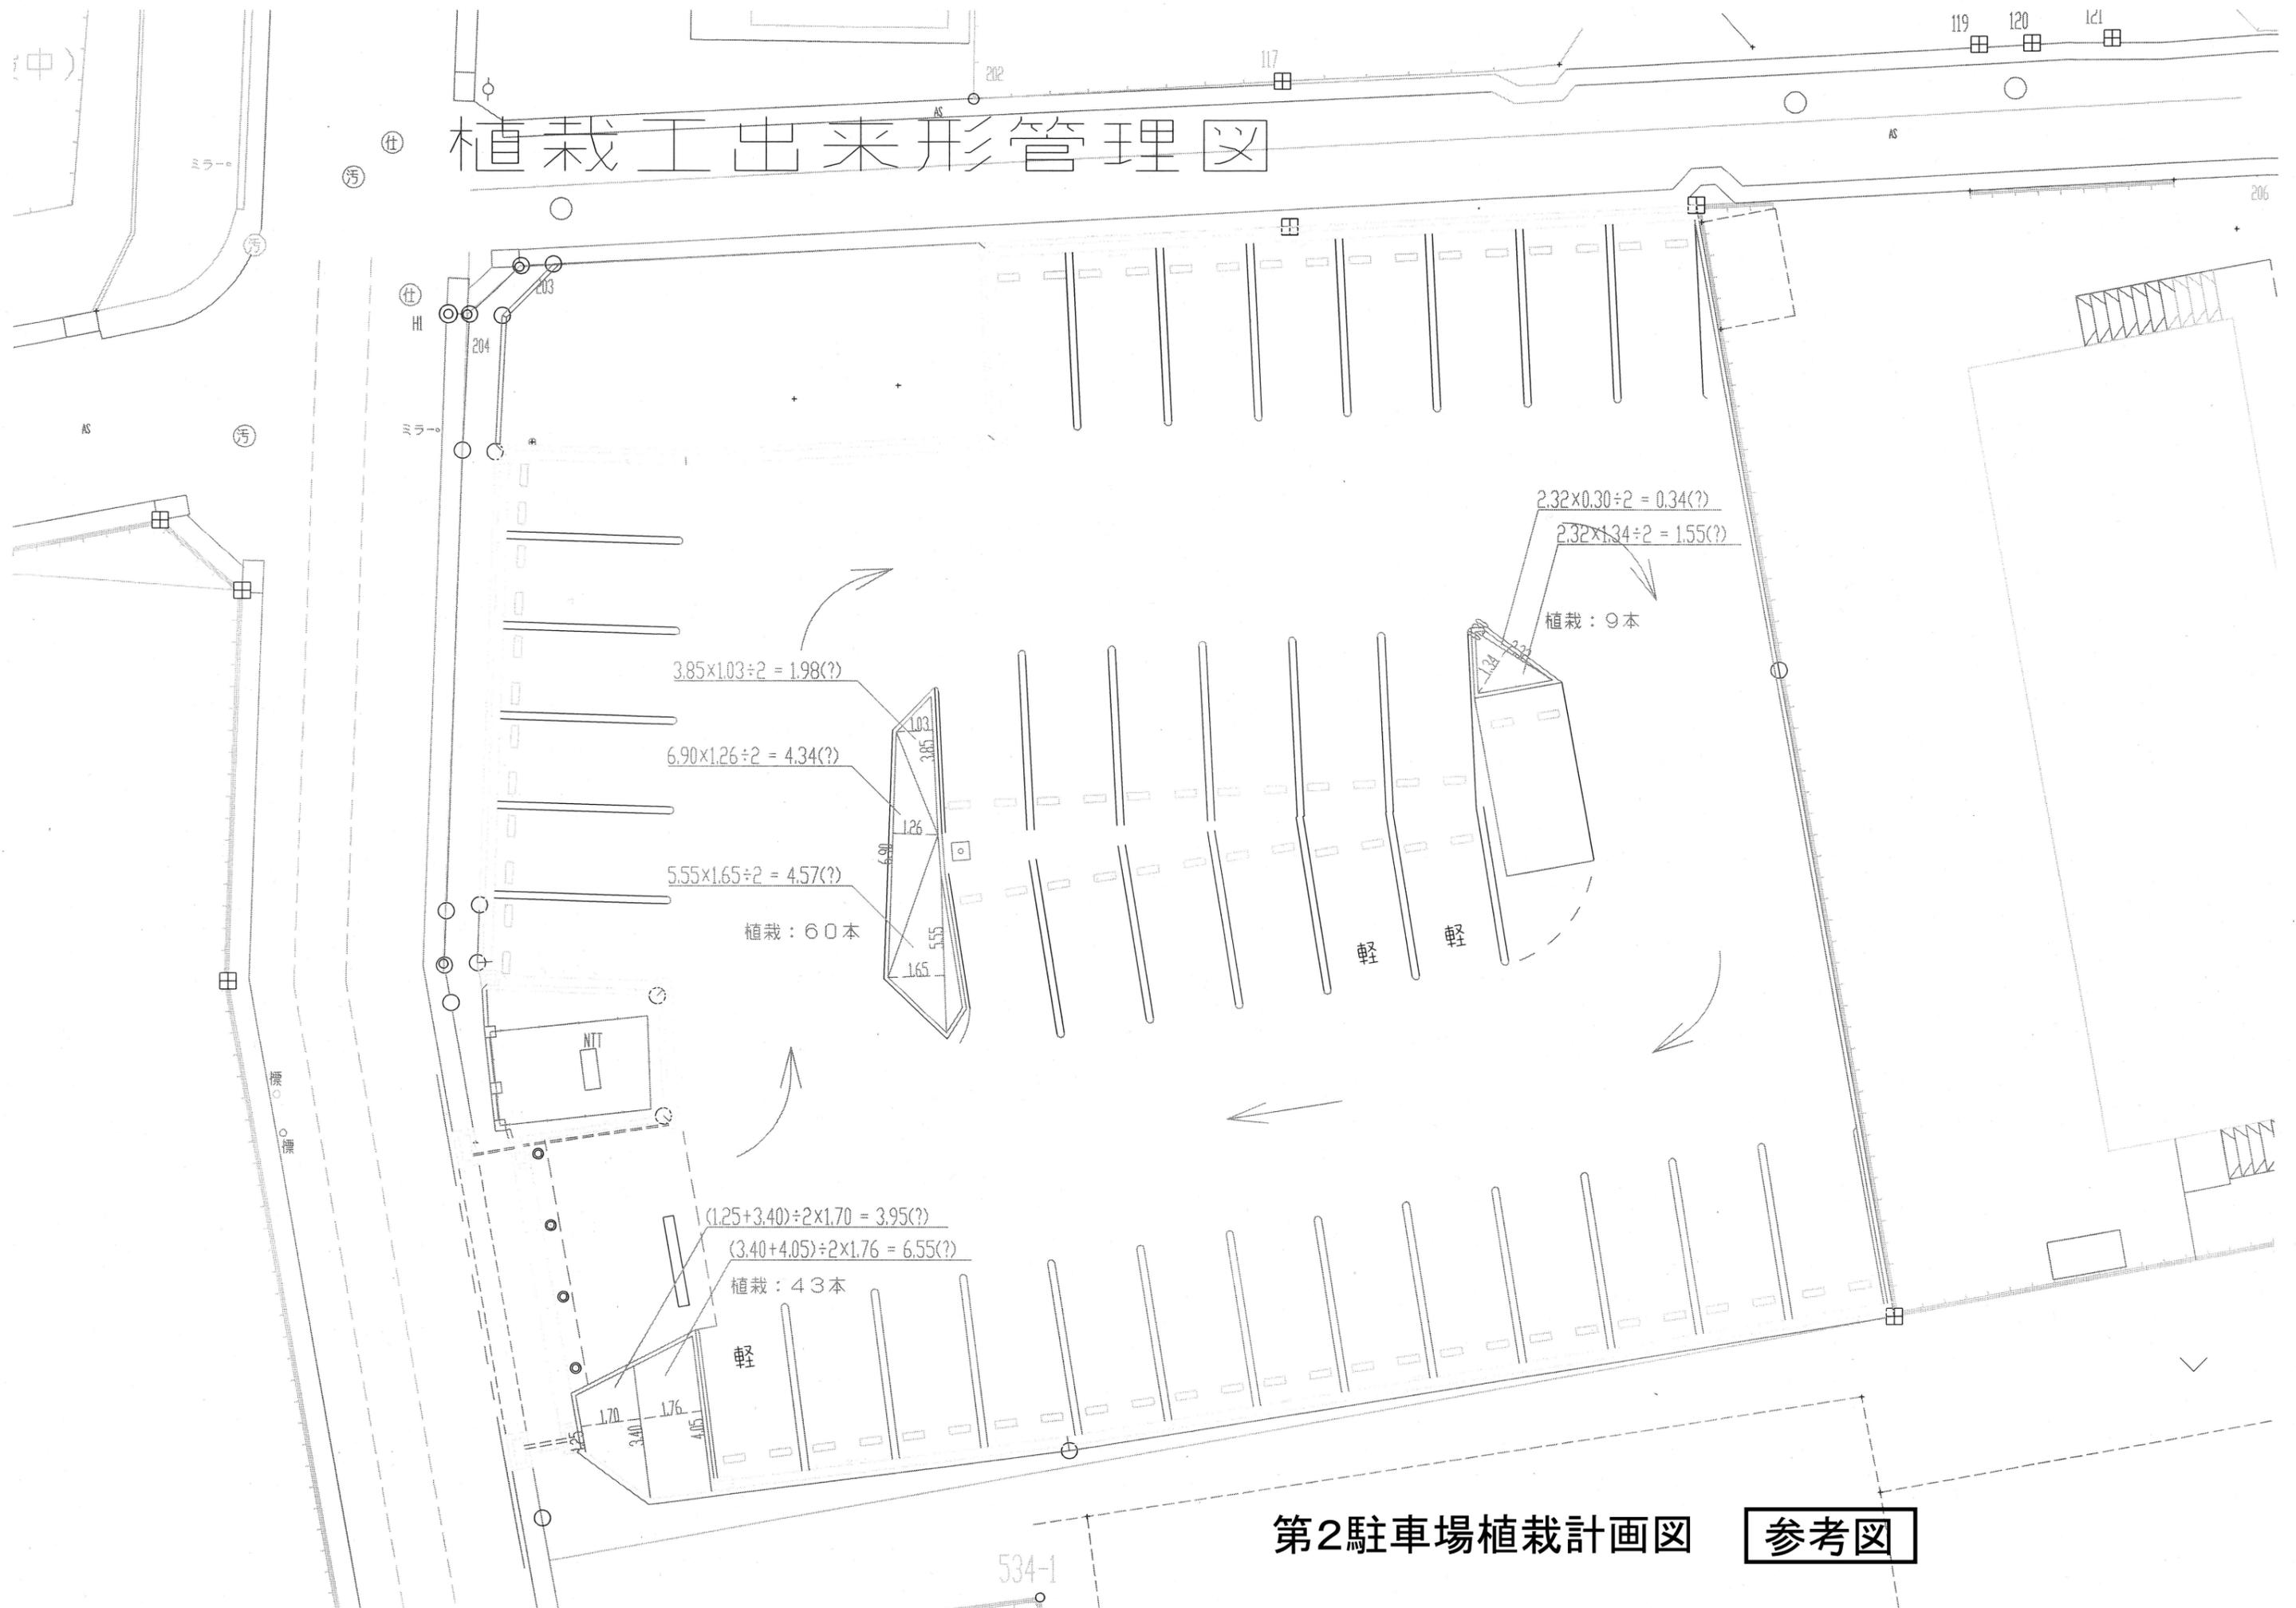

第2駐車場植栽計画図

参考図

534-1