

特記仕様書		項目	特記事項
Ⅰ 工事概要		1 7) 条件明示事項	火災保険等
1 工事名		1 8) 建設機械	原則として、排出ガス対策型、低騒音型及び低振動型を使用すること。なお、建設機械の借入れに当たっては、市内業者を優先的に配慮するよう努めるものとする。
2 工事場所		1 9) 工事を中止する場合の安全対策	草加市建設工事請負契約約款第2 0 条の規定及びその他の理由で工事を中止する場合は、受注者の責務において工事用地等の安全を確保するものとする。
3 工事種目		2 0) その他	(1)受注者は、受注時又は変更時の工事請負金額が5 0 0万円以上の工事について、受注・変更・竣工・訂正時に工事実績データを作成し、監督員の確認を受け工事実績情報システム（CORINS）に登録申請しなければならない。 【受注時は契約日から土曜日、日曜日、祝日等を除き1 0 日以内、変更時は登録内容の変更があった日から土曜日、日曜日、祝日等を除き1 0 日以内、竣工時は完成日から土曜日、日曜日、祝日等を除き1 0 日以内、訂正時は速やかに登録申請しなければならない。なお、変更時と竣工時の間が1 0 日間に満たない場合は、変更時の登録を省略できる。】 また、（一財）日本建設情報総合センター発行の「登録内容確認書」が受注者に届いた際には、その写しを速やかに監督員に提出しなければならない。 (2)早加市環境マネジメントシステムに基づく取組に協力すること。 (3)個人情報の保護に関する法律（平成1 5 年法律第5 7 号）を遵守すること。また、業務上知り得た事項を漏らしてはならない。 (4)草加市政における公正な職務執行の確保に関する条例（平成1 9 年条例第1 6 号）第6 条及び草加市が締結する契約からの暴力団排除措置要綱（平成8 年告示第1 5 5 号）第9 条の規定に基づき、次の事項を遵守すること。 ア、受注者及び受注者の下請業者が、不当要求行為を受けた場合又は不当要求行為による被害を受けた場合若しくは被害が発生するおそれがある場合は、市長に報告するとともに、所轄の警察署に通報すること。 イ、受注者は、市及び所轄の警察署と協力し、不当要求行為の排除対策を講じること。 (5)受注者は、下請負者がいる場合は建設業退職金共済制度に基づき、建設業退職金共済証紙購入状況報告書及び実績報告書を提出すること。 また、現場事務所、工事現場の出入口の見やすい場所に適用標識（シール）を掲示すること。 ただし、下請負者がこれと同等の制度などに加入している場合は除く。 (6)請負代金額4、 5 0 0万円（建築工事一式である場合にあっては9、 0 0 0万円）以上の建設工事現場に置く主任技術者又は監理技術者の専任を要しない期間について、次のとおりとする。 ア、現場施工に着手するまでの期間 請負契約の締結後、現場施工に着手するまでの期間（現場事務所の設置、資機材の搬入又は仮設工事等が開始されるまでの期間）については、主任技術者又は監理技術者の工事現場への専任を要しない。なお、現場施工に着手する日については、請負契約の締結後、監督職員との打合せにおいて定める。 イ、検査終了後の期間 工事完成後、検査が終了し（発注者の都合により検査が遅延した場合を除く。）、事務手続、後片付け等のみが残っている期間については、主任技術者又は監理技術者の工事現場への専任を要しない。なお、検査が終了した日は、発注者が工事の完成を確認した旨、受注者に通知した日とする。 (7)業務の実施に当たっては、人権を尊重するとともに、業務に関わる者が人権に配慮することができるよう努めること。
Ⅱ 工事仕様			
1 共通仕様			この工事は、設計図面、特記仕様書及び質問応答書に記載されていない事項は、全て次によるほか監督員の指示により施工する。 （○印の付いたものを適用する。） ・「公共建築工事標準仕様書（建築工事編）」（国土交通省大臣官房官庁営繕部監修） ・「公共建築工事標準仕様書（機械設備工事編）」（国土交通省大臣官房官庁営繕部監修） ・「公共建築工事標準仕様書（電気設備工事編）」（国土交通省大臣官房官庁営繕部監修） ○「公共建築改修工事標準仕様書（建築工事編）」（国土交通省大臣官房官庁営繕部監修） ○「公共建築改修工事標準仕様書（機械設備工事編）」（国土交通省大臣官房官庁営繕部監修） ○「公共建築改修工事標準仕様書（電気設備工事編）」（国土交通省大臣官房官庁営繕部監修） （以下「標準仕様書」という。） 2 優先順位 1．質問応答書 2．特記事項（図面に記載された特記事項を含む。） 3．設計図 4．標準仕様書（最新版） 3 特記仕様 (1) 項目は全て適用する。 (2) 特記事項は、○印の付いたものを適用する。 (3) 製造所名は、「株式会社」等の記載は省略する。
項目	特記事項		
1 一般共通事項			
1) 適用基準等	○ 建築工事標準詳細図（国土交通省大臣官房官庁営繕部監修） ・ 鉄骨設計標準図（国土交通省大臣官房官庁営繕部監修） ○ 埼玉県建築工事実務要覧		
2) 疑義	本工事の設計図書において疑義が生じた場合は、監督員と協議の上、決定する。		
3) 設計変更	監督員と協議を行った結果、必要に応じて、草加市建設工事請負契約約款に基づき設計変更を行う。ただし、納まり等の軽微な変更は、設計変更の対象としない。 なお、草加市建設工事請負契約約款第2 5 条で規定する請負代金額の変更協議については、設計図書の訂正又は変更に伴う変更工事価格に落札率を乗じた額で行うものとする。		
4) 建築材料等	本工事に使用する材料等は、設計図書に規定するもの又はこれらと同等のものとする。ただし、同等のものとする場合は、監督員の承諾を受ける。 また、グリーン購入法調達基準適合商品を優先的に採用し、工事完了後に品名・使用数量等について文書において報告すること。 なお、資材の購入に当たっては、市内業者を優先的に配慮するよう努めるものとする。		
5) 関係書類	関係書類は、草加市の様式とする。部数については、協議の上、決定する。		
6) 工程表・施工計画書	着工に先立ち、全体工程表及び施工計画書を作成し、監督員の承諾を受けてから施工する。		
7) 色柄	色柄等は、監督員の承諾を受けてから施工する。		
8) 発生材の処理等	○ 場外搬出適正処理 ・ 引渡しを要するもの図示 注 a) 発生材のうち特記により、引渡しを要するものは、指示された場所に整理の上、調査を添えて監督員に報告する。 b) 産業廃棄物処理許可書及び最終処理受入票の写しを提出する。 c) 引渡しを要しないものは、全て構外に搬出し、「資源の有効な利用の促進に関する法律」「建設工事に係る資材の再資源化等に関する法律」「廃棄物の処理及び清掃に関する法律」その他関係法令等に従い適切に処理し、監督員に報告する。 d) コンクリート舗装版、アスファルト舗装版及びこれらの重複舗装版の切断作業を行う場合は、濁水を吸引の上、タンクに貯留し、作業終了後速やかに排水を処理施設へ運搬処分する。 e) 建設副産物情報交換システム（通称「COBRIS」）に入力を行い、施工計画作成時に、「再生資源利用計画書」「再生資源利用促進計画書」及び「工事登録証明書」、完了時に「再生資源利用実施書」「再生資源利用促進実施書」及び「工事登録証明書」を提出すること。 f) 受注者は、100m3 以上の建設発生土を草加市外に搬出する場合は、搬出前に搬出先市町村の担当窓口宛てに、搬出先市町村が定めた様式による、「建設発生土搬出のお知らせ」を郵送・FAX等で提出し、その写しを施工計画書に添付し監督員に提出するものとする。		
9) 規格品等	規格品（JIS・JAS）がある材料は優先的に使用する。なお、規格品の改訂及び変更が生じた場合は、監督員と協議する。		
10) 協力業者の選定	協力業者は、市内業者を優先的に配慮するよう努めるものとする。		
11) 養生	既存部分で汚染又は損傷のおそれのあるものは、適切な方法で養生を行う。損傷を与えた場合は速やかに監督員に報告するとともに、受注者の責任において、復旧工事を行うこと。		
12) 諸官庁届出	本工事に係わる諸官庁への届出は速やかに行うこと。なお、諸費用は本工事に含むものとする。		
13) 完成図等	完成図【黒表紙、金文字で原寸A4 折製本】部数（ 一 部） 完成図【黒表紙、金文字で原寸二つ折り製本】部数（ 一 部） 完成図【黒表紙、白文字で二つ折り製本（サイズA3 縮小版）】部数（ 2 部） 完成図【電子媒体（CD－R又はDVD－R）にCADデータ+PDF形式データを記録したもの一式】（ 1 部） 保全に関する資料 ・ 提出しない ○ 提出する部数（ 1 部） 完成写真 ○ 提出しない ・ 提出する部数（ 一 部） サイズ（カラーサービス版）（黒表紙、金文字） なお、これら完成図等については、工事完成後速やかに提出すること。		
14) 写真	工程写真 着工前及び工程順に撮影し、整理後提出する。部数（ 1 部） サイズ（カラーサービス版）		
15) 設計GL	・ 図示 ○ 設計GL＝現況GL ・ その他（設計GL＝KBM ー ）		
16) 電気保安技術者	・ 適用する		

2 仮設工事

- 1) 仮囲い
- 2) 足場その他

3 改修工事

- 1) 施工等

・ 設置しない ○ 設置する [寸法（縦×横）1 4 0 0×1 1 0 0 程度 色及び字体等は、十分協議の上、作成する]

・ 内部足場 ○ 設置する（脚立足場・単管足場程度）

・ 外部足場 ○ 設置する

防護シート等による養生 ・行わない ・行 う

※手すり先行足場
足場を設ける場合、公共建築工事標準仕様書（建築工事編）による他、設置においては、「手すり先行工法による足場の組立て等に関する基準」における2 の（2）手すり据置き方式又は（3）手すり先行専用足場方式により行うこと。

墜落制止用器具の使用は、「墜落制止用器具の安全な使用に関するガイドライン」による。

・ フルハーネス型墜落制止用器具を用いる。

・ 設置しない ○ 設置する [寸法（縦×横）1 4 0 0×1 1 0 0 程度 色及び字体等は、十分協議の上、作成する]

・ 利用できない ○ 利用できる （ ・ 有償 ○ 無償 ）

・ 利用できない ○ 利用できる （ ・ 有償 ○ 無償 ）

工事の施工上、撤去・移設を要する軽微なものは、本工事に含む。

本工事においては、施設利用者等に対する安全に万全を期するものとし、安全上必要と思われるもの及び監督員の指示があったものは、速やかに対処すること。
また、工事車両の出入口については、必要に応じ係員等を配置し、車両を誘導するものとする。

1. 本工事を実施するに当たり、施設現場を詳細に調査し施工計画書・施工図等を作成し承諾を得てから施工すること。なお、計画に当たり、病院事業に極力支障が生じない方法で調整及び検討を行うこと。

2. 本工事に先立ち、施設関係者に対して十分な説明を行うこと。また、施工後の取扱方法についても、十分な説明を行うこと。

3. 工事範囲内において、工事に必要な養生・清掃等は、本工事に含むものとする。

4. 本工事に係る諸官庁への届出は速やかに行うこと。なお、諸費用は本工事に含むものとする。

設計年月

令和8年(2026年)5月

草加市立病院
事務部施設管理課

工事名

草加市立病院 救急外来エリア等空調機更新工事

図面名称


特記仕様書

縮尺

NO SCALE


図面番号

A01

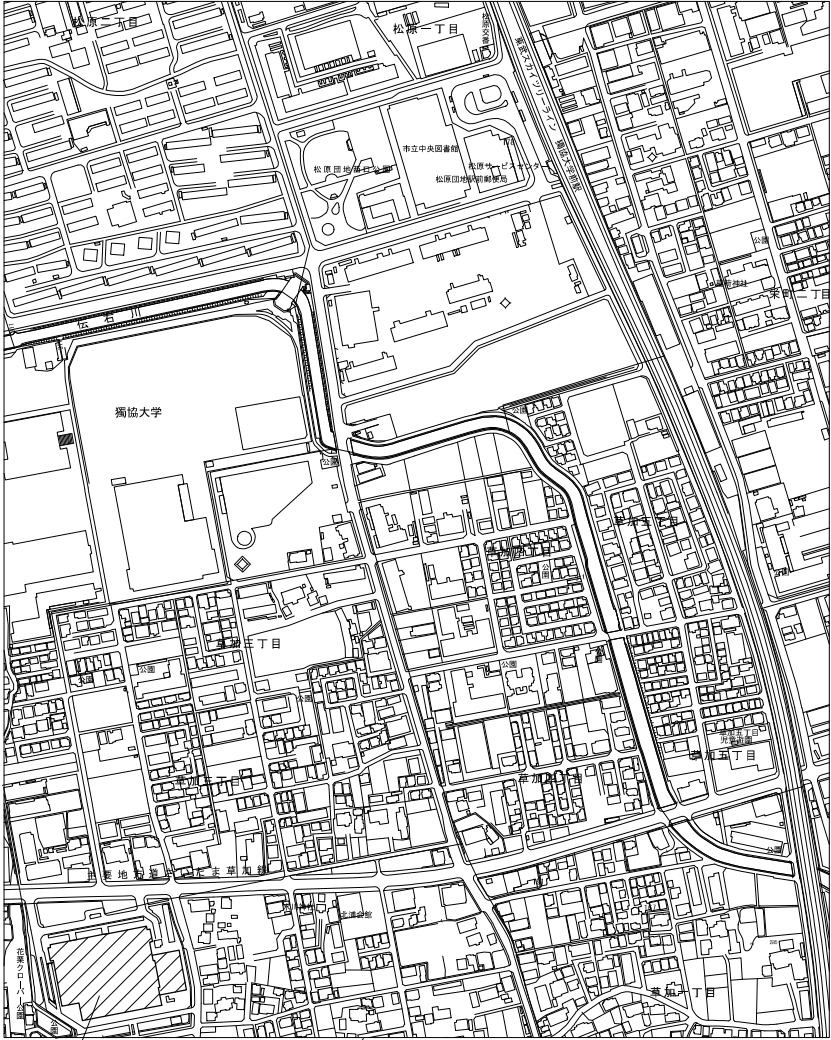

工事場所：草加市草加二丁目21番1号（草加市立病院）

案内図 (NoScale)

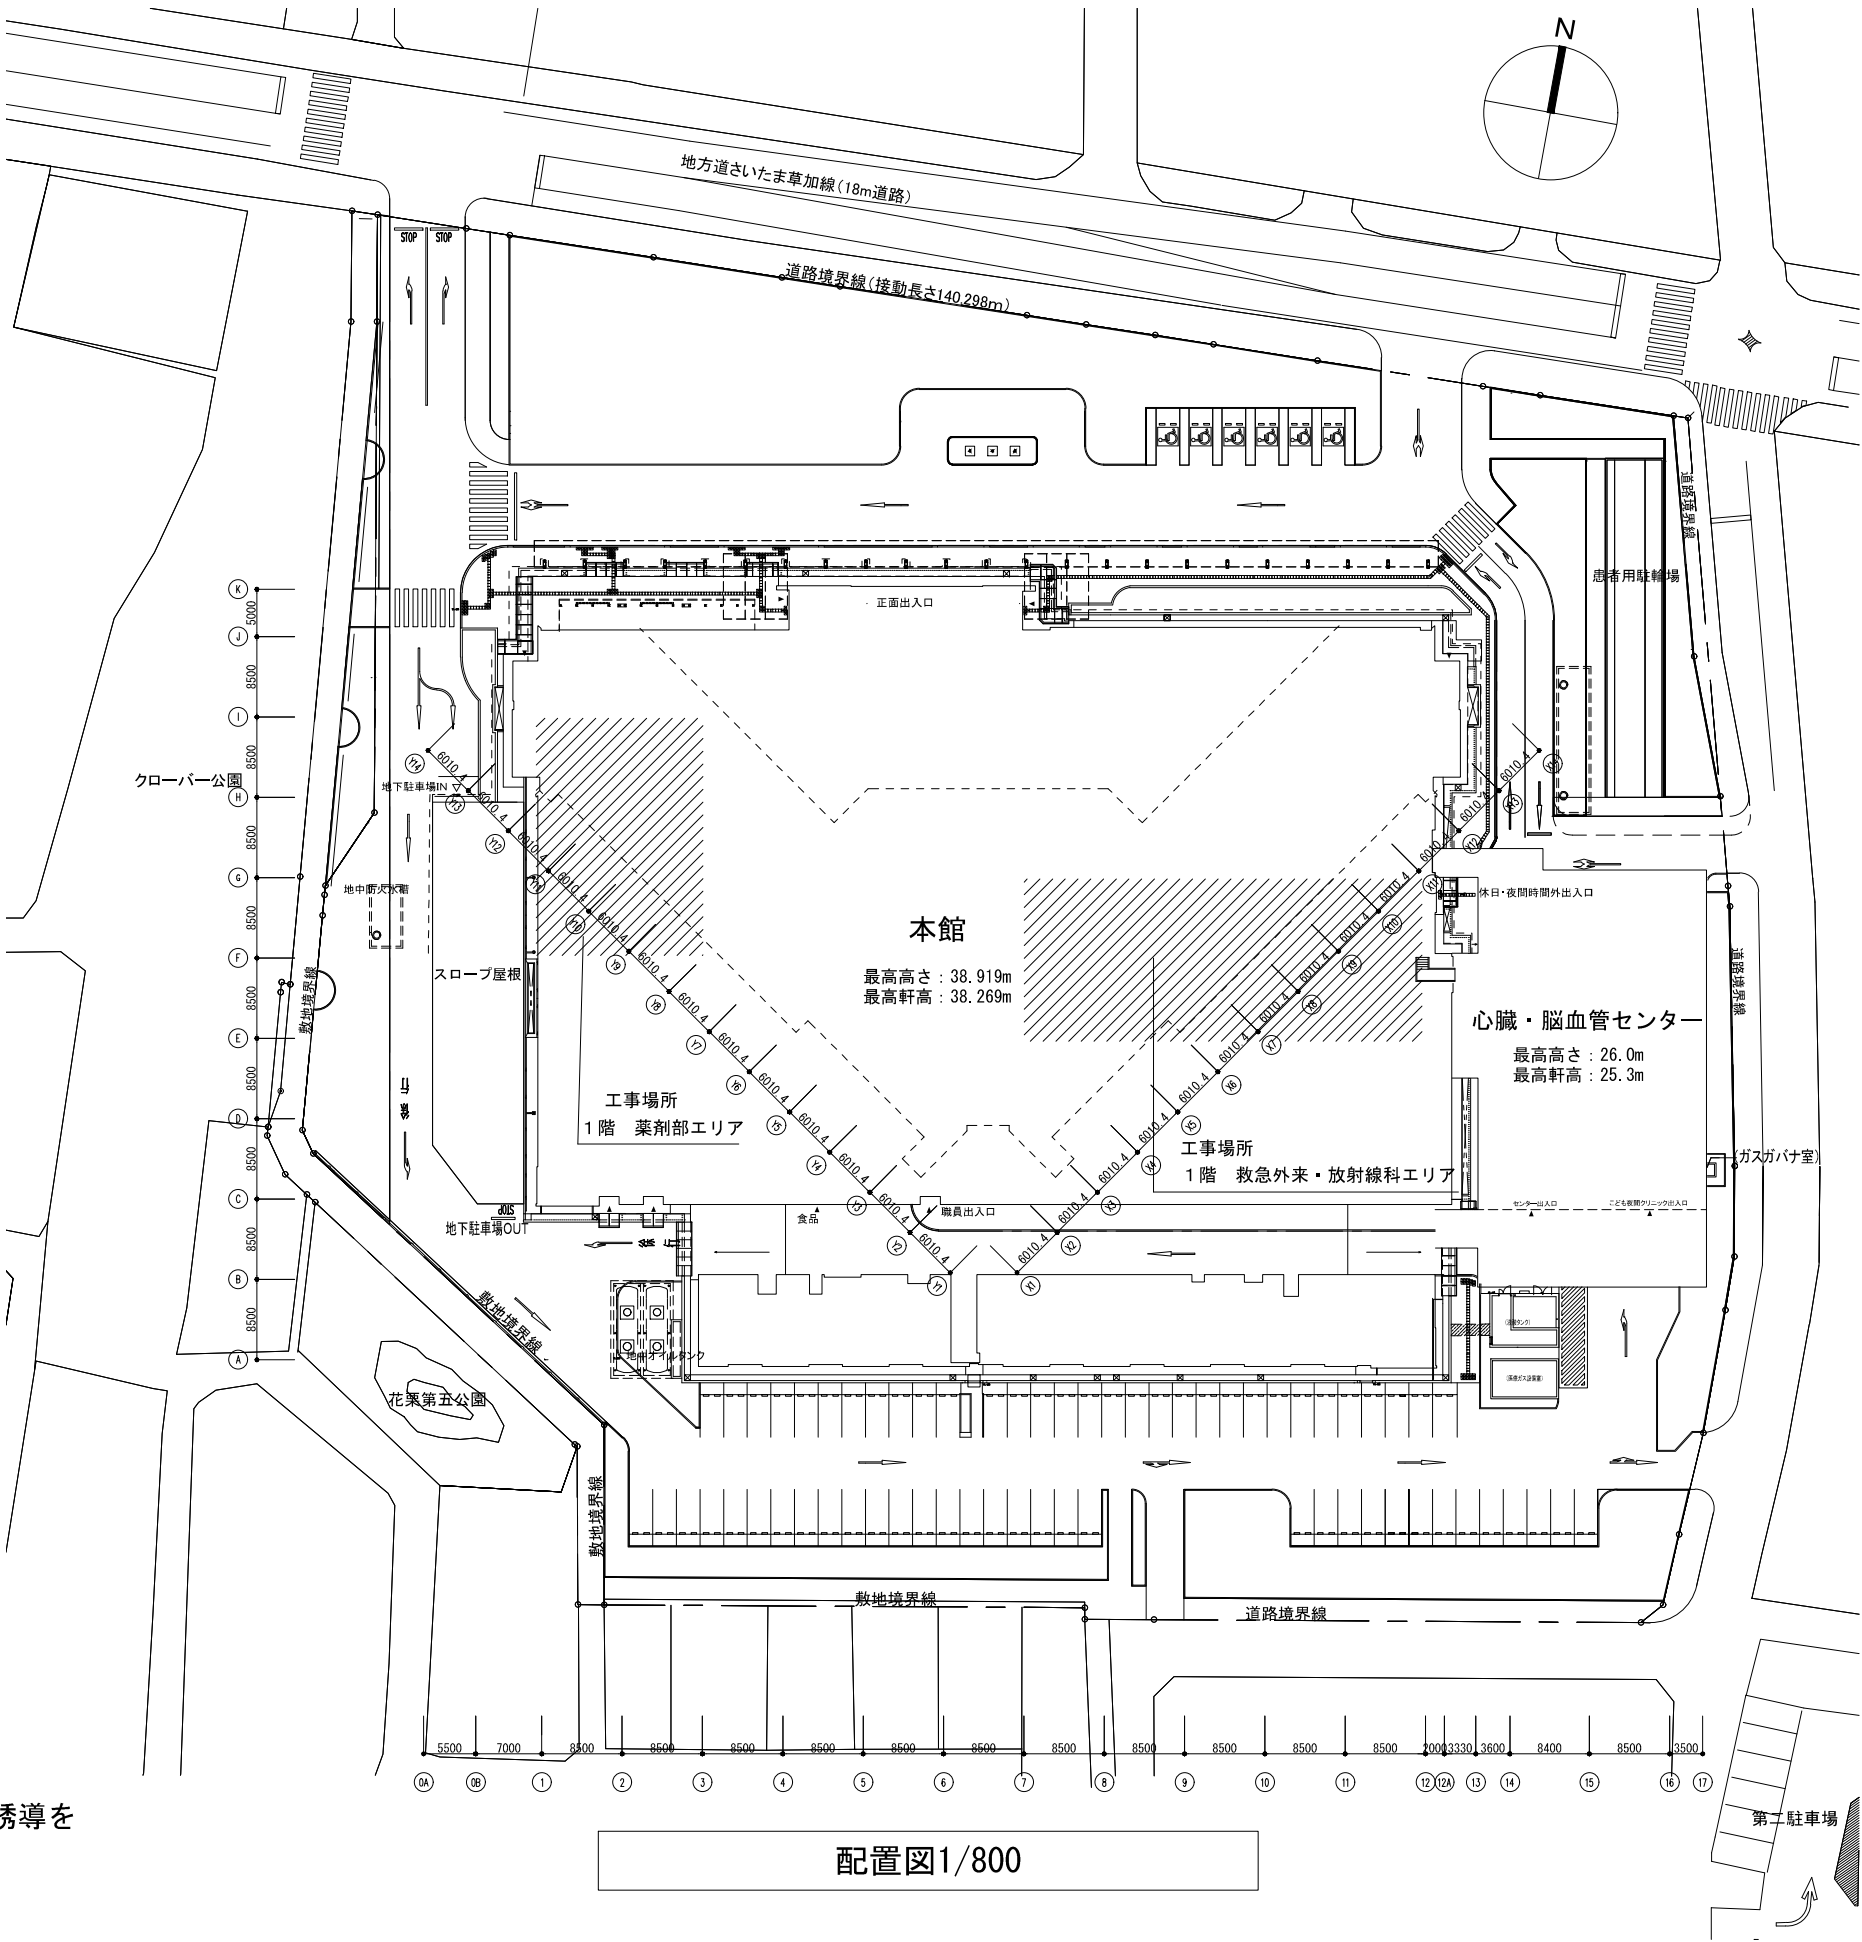

配置図1/800

<注記>

- 作業区画、通行制限等を行う際には、施設関係者の承諾を受け、来院者の車両誘導を行うこと。
- 資材搬入搬出時には、係員等を配置し、安全を確保すること。
- 工事車両の駐車については原則、病院敷地外とする。

設計年月		工事名		設計図	
令和8年(2026年)5月		草加市立病院 救急外来エリア等空調機更新工事		設計図	
草加市立病院 事務部施設管理課		図面名称		縮尺	図面番号
		案内図・配置図		A3:図示	A02

【既設】機器表（水熱源ヒートポンプユニット） ※（）内の数字は撤去台数を示す。

機器番号	型 式	設 置 台 数										冷房能力 (kW)			熱源水量 (冷房時)	暖房能力 (kW)		熱源水量 (暖房時)	風 量	動 力					備 考	
		B	1 F	2 F	3 F	4 F	5 F	6 F	7 F	計	全熱	吸込空気条件		L/min	全熱	吸込空気 温度	L/min	m ³ /h	kW	送風機	330V/50Hz	φ・V	起動			
												温度	相対湿度													
																								℃		%
WAC-10I	天井隠蔽ダクト型	3	15 (2)	33						51		2.5	27	47	9	3.0	20	9	480	0.79	0.04	0.75	3・200	L-S	既存機器型番：WDP-28	
WAC-15I	天井隠蔽ダクト型		6 (2)	0						6		3.8	27	47	13.5	4.8	20	13.5	720	1.15	0.05	1.1	3・200	L-S	既存機器型番：WDP-42	
WAC-20I	天井隠蔽ダクト型		14 (1)	2						16		5.0	27	47	15	6.0	20	15	960	1.7	0.1	1.5	3・200	L-S	既存機器型番：WDP-56	
WAC-10C	天井カセット型		133 (17)	79						212		2.5	27	47	9	3.0	20	9	480	0.775	0.025	0.75	3・200	L-S	既存機器型番：WTP-28	
WAC-15C	天井カセット型		19 (9)	12						31		3.8	27	47	13.5	4.8	20	13.5	720	1.16	0.06	1.1	3・200	L-S	既存機器型番：WTP-42	
WAC-20C	天井カセット型		15	18						33		5.0	27	47	18	6.0	20	18	960	1.55	0.05	1.5	3・200	L-S	既存機器型番：WTP-60	

【新設】機器表（水熱源ヒートポンプユニット）

機器番号	型 式	設 置 台 数										冷房能力 (kW)			熱源水量 (冷房時)	暖房能力 (kW)		熱源水量 (暖房時)	風 量	動 力					備 考
		B	1 F	2 F	3 F	4 F	5 F	6 F	7 F	計	全熱	吸込空気条件		L/min		全熱	吸込空気 温度			L/min	m³/min	kW	送風機	330V/50Hz	
												温度	相対湿度												
															℃			%							
WAC-10I-N	天井隠蔽ダクト型		2								2.5	27	－	9	3.0	20	9	10	1.02	0.06	0.7	3・200	L-S	付属品：※1 冷媒：R410A 参考型式：WDX25CA M	
WAC-15I-N	天井隠蔽ダクト型		2								5.0	27	－	18	6.0	20	18	16	1.84	0.06	1.1	3・200	L-S	付属品：※1 冷媒：R410A 参考型式：WDX50DA M	
WAC-20I-N	天井隠蔽ダクト型		1								5.0	27	－	18	6.0	20	18	16	1.84	0.06	1.1	3・200	L-S	付属品：※1 冷媒：R410A 参考型式：WDX50DA M	
WAC-10C-N	天井カセット型		17								2.2	27	－	9	3.0	20	9	8	0.77	0.022	0.7	3・200	L-S	付属品：※2 冷媒：R410A 参考型式：WTP22BAM	
WAC-15C-N	天井カセット型		9								3.8	27	－	13.5	4.8	20	13.5	12	1.28	0.05	0.9	3・200	L-S	付属品：※2 冷媒：R410A 参考型式：WTP38BAM	
WAC-20C-N	天井カセット型										5.0	27	－	18	6.0	20	18	13.5	1.87	0.05	1.5	3・200	L-S	付属品：※2 冷媒：R410A 参考型式：WTP50CA	

※1 ワイヤード式液晶SW、電動二方弁制御用BOX、吊りアングル、防振ゴム、ボールバルブ、熱源水ホース、ドレンホース、ドレン接続アダプタ、吹出吸込口、フィルタダクト、押釦開閉器、ドレンポンプ内臓
※2 ワイヤード式液晶SW、電動二方弁制御用BOX、防振ゴム、ボールバルブ、熱源水ホース、ドレンホース、ドレン接続アダプタ、フィルタ、押釦開閉器、ドレンポンプ内臓


- 【注記】
- 機器能力は表示能力以上とする。
 - 電動機出力等は参考値とする。
 - 付属品等はメーカー指定品とする。
 - 3F配線は既存再利用とする。
 - 吊り金物は既存再利用とするが、必要に応じ加工または新設すること。
 - 電源配線は既存再利用とする。


薬剤部エリア


救急外来・放射線科エリア

- 【注記】
1.  撤去・新設機器を示す。
 2. 原則、既設配管に再接続とするが、必要に応じ補修を行うこと。
 3. ドレン管の保温は既存同様に復旧すること。


凡 例		
記 号	名 称	備 考
—— SA ——	空調給気ダクト	
—— RA ——	空調運気ダクト	
—— D ——	ドレン管	硬質塩化ビニル管
—— WH ——	熱源水管(往)	配管用炭素鋼々管(白)
—— WHR ——	熱源水管(還)	配管用炭素鋼々管(白)

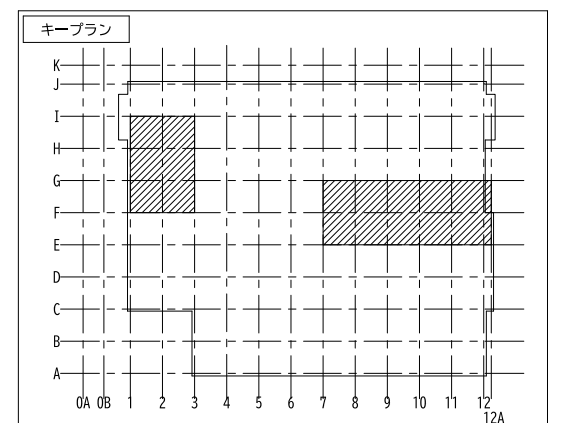

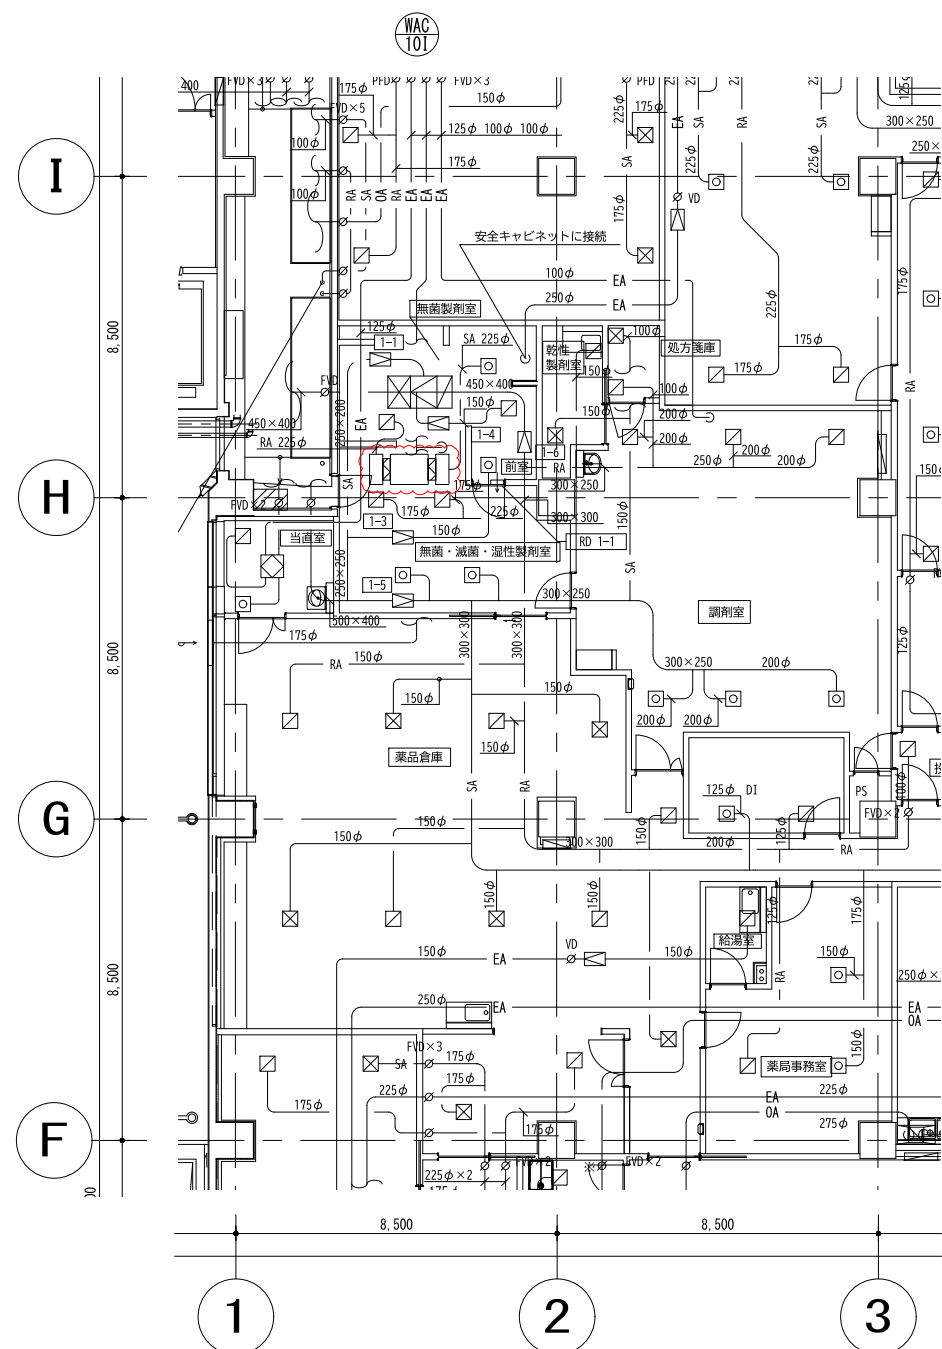

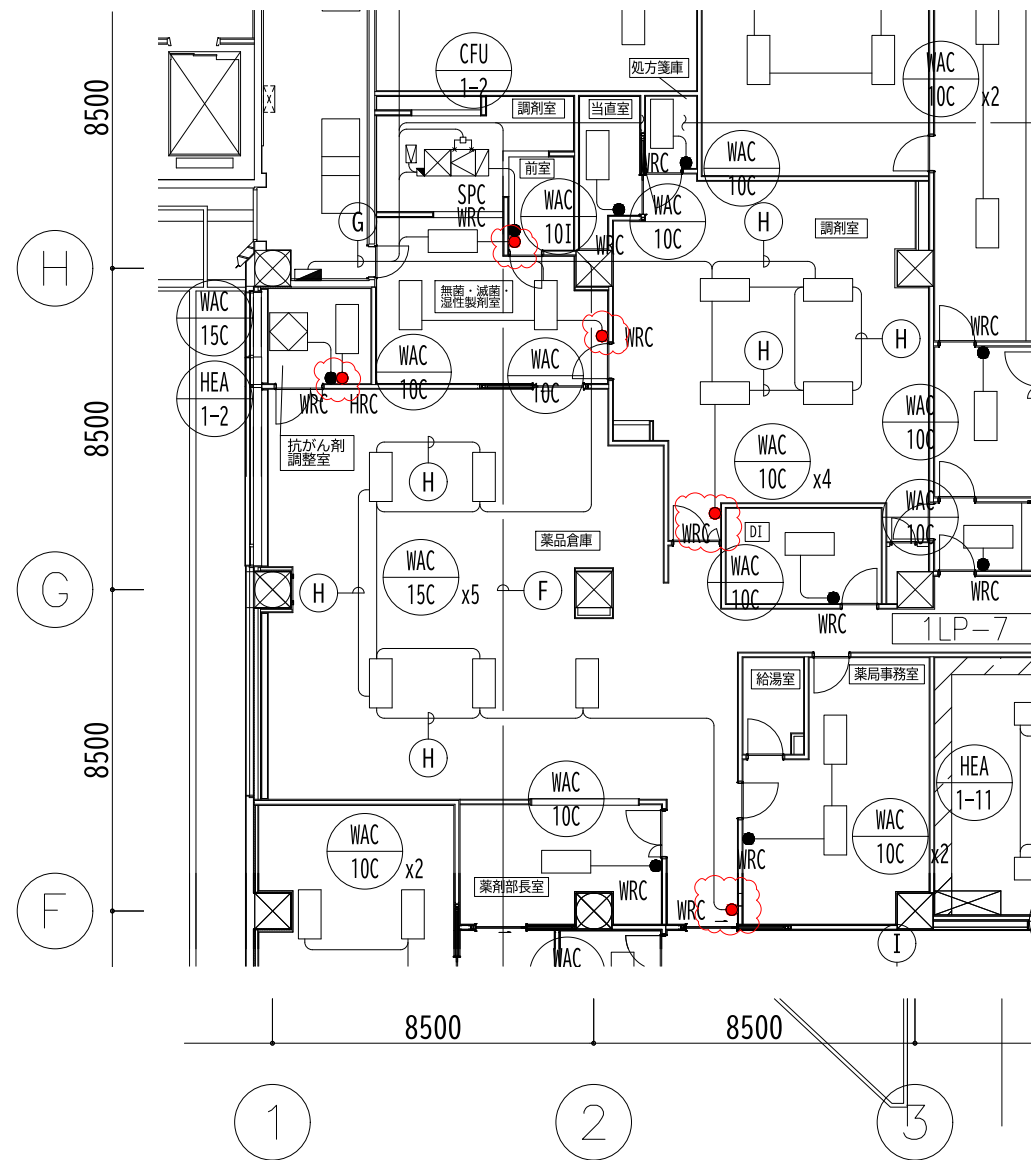

薬剤部エリア

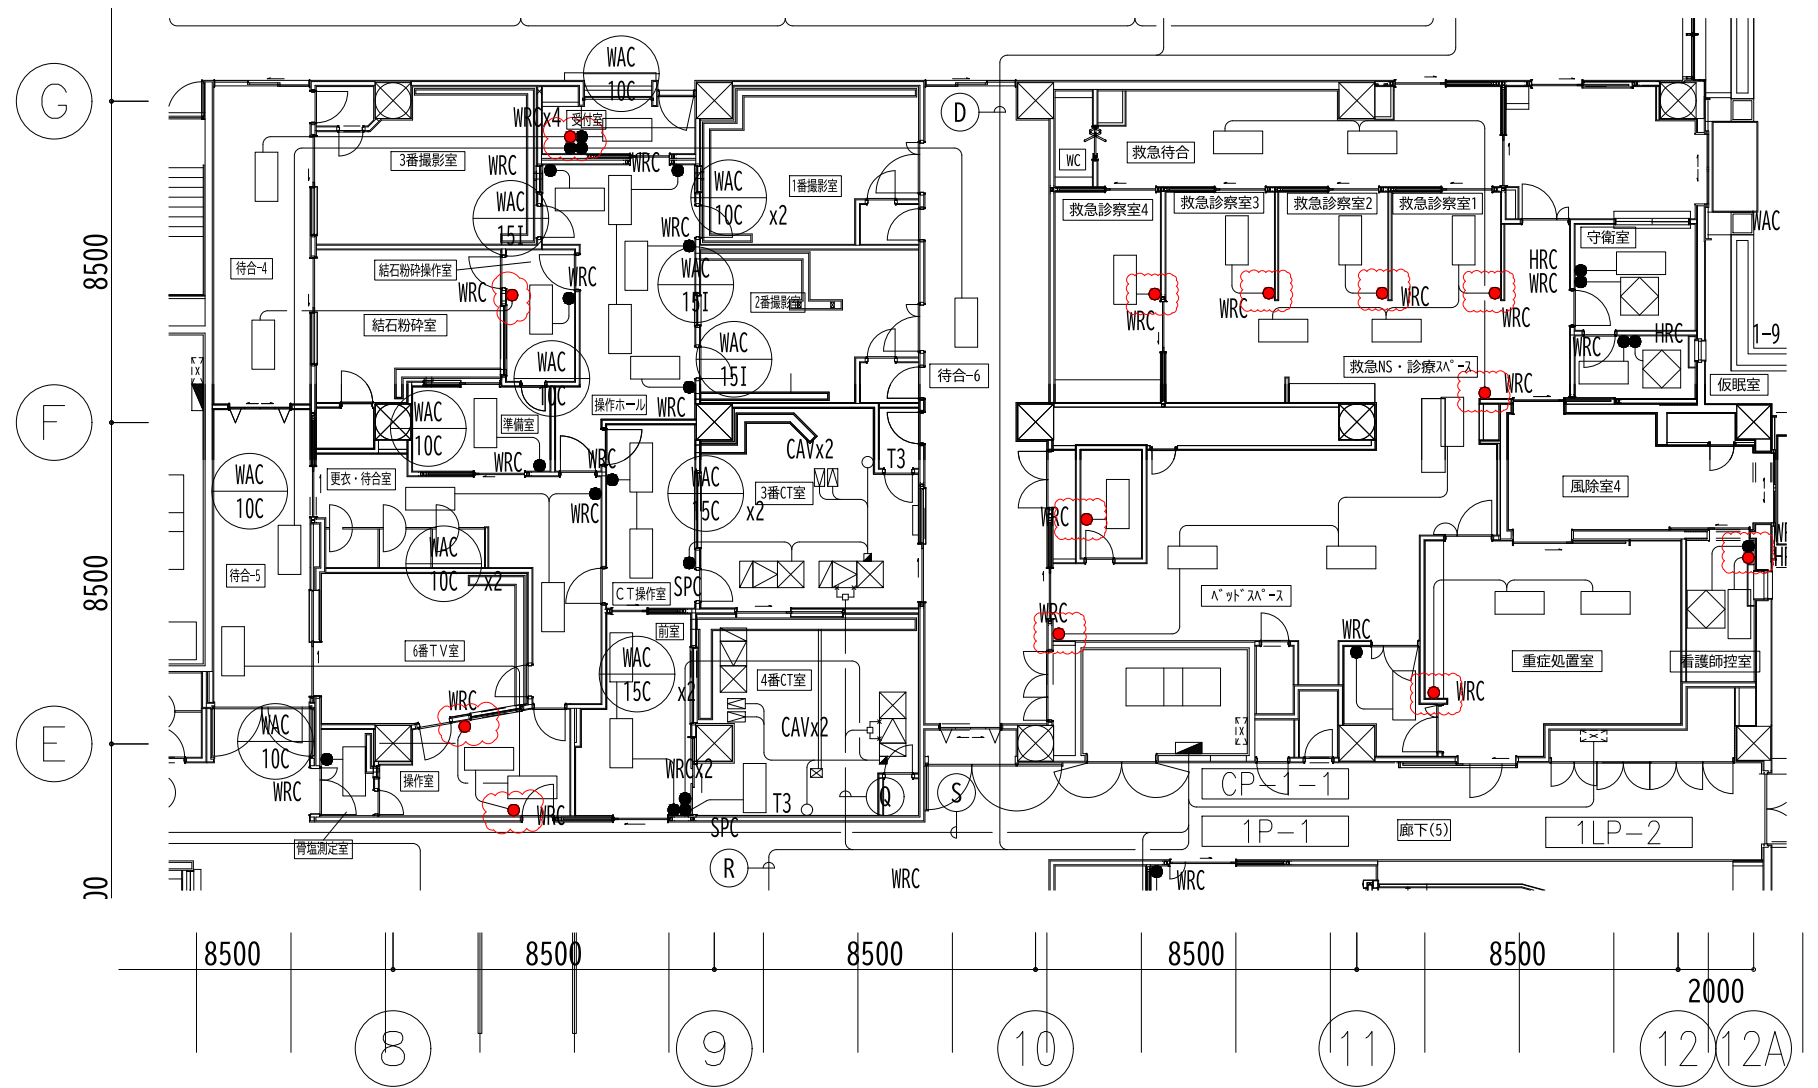

救急外来・放射線科エリア

凡例 ● WRC(ワイヤードリモコン)：撤去・新設

- 【注記】
- 配線(EM-CEES1.25-3C)は既設再利用とする。
 - 空調機更新に伴う付随する計装機器類の調整は本工事に含む。

設計年月	工事名	設計図
令和8年(2026年)5月	草加市立病院 救急外来エリア等空調機更新工事	設計図
草加市立病院 事務部施設管理課	空調機設備 1階自動制御平面図	縮尺 A3:1/200
		図面番号 M04

内部仕上表（水熱源ヒートポンプユニット関連）

			床															巾 木				断壁				壁				天 井										気天井高		凡 例							
			御影石	磁器タイル	長尺塩ビシート	ビニールタイル	リノリウム	コルクリノリウム	樹脂系塗床	タイルカーペット	木質床張り	タタミ	フロアクベシフロー	モルタル金ゴコ押ス	コンクリート打放金ゴコ押ス	シンダー コンクリート	床材立上	本製巾木	ステンレス巾木	タイル	長尺塩ビシート	タイル	化粧タイル板	ケイカル板	石膏板	モルタル調塗り	調湿性取芯断吹付	コンクリート打放	化粧タイルボード	アルミパネル	化断タイル板	グラスワールボード	コンクリート打放	石膏板	化粧タイルボード	ケイカル板	アルミパネル	化断タイル板	グラスワールボード	コンクリート打放									
階 部	室 名		1	2	3	4	5	6	7	8	9	10	11	12	13	14	15	1	2	3	4	1	2	3	4	5	6	7	8	9	10	11	12	13	14	15	1	2	3	4	5	6	7	8	9	10	気天井高		備考
1F 共用	廊下（4）	1		③											⑭	②									⑤	AFP							①											2500					
	ELVホール（3）	2		③											⑭	②	A								⑤	AFP							①										2500						
	ELVホール（2）	3		③											⑭	②									⑤	AFP							①										2500						
	廊下（5）	4		③											⑭	②									⑤	VC								②									2500						
外来	中央処置室	5		③											⑭	②									⑤	VC								②										2500					
	職員便所（中央処置）	6		③											⑭	①			①	150角					⑤	AFP							②										2500						
	車椅子便所	7		③											⑭	①			①	150角					⑤	AFP							②										2500						
	採血・採尿室（中央処置室）	8		③											⑭	②								⑤	VC								②										2500						
	WC（男・女）（内科）	9		③											⑭	①			①	150角					⑤	AFP							②										2500						
	待合1～3	10				⑤									⑭	②	A							⑤	VC								②										2500						
	外来NS室	11		③											⑭	②								⑤	VC								②										2700						
	ｽｶﾌﾞﾚｰﾝ	12		③											⑭	②								⑤	VC								③	③	新上げ天井：VC							2700	3570（一部）						
	ｽｶﾌﾞ通路1～3	13		③											⑭	②								⑤	VC								②											2700					
	更衣室（1）（2）（ｽｶﾌﾞﾚｰﾝ）	14		③											⑭	②								⑤	VC								②											2700					
	処置室 1（内科）	15		③											⑭	②								⑤	VC								②											2700					
	心電図室	16		③											⑭	②								⑤	VC								②											2700					
	胃腸科診察室 1・2	17		③											⑭	②								⑤	VC								②											2700					
	内科診察室	18		③											⑭	②								⑤	VC								②											2700					
	循環器科診察室 1・2	19		③											⑭	②								⑤	VC								②											2700					
	呼吸器科診察室 1・2	20		③											⑭	②								⑤	VC								②											2700					
	管理室1～3	21		③											⑭	②								⑤	VC								②											2700					
	外来手術室	22		③	解体										⑭	①	H=100		①	100角				④	VP（V目地条件）								④	④	VP（V目地条件）									2700					
	処置室 2・3（外科・整形外科）	23		③											⑭	②								⑤	VC								②												2700				
	診察室 1～5（外科・整形外科）	24		③											⑭	②								⑤	VC								②												2700				
	診察室 6・7（脳神経外科）	25		③											⑭	②								⑤	VC								②												2700				
	視力検査室	26		③											⑭	②								⑤	VC								②												2700				
	診察室（8）（眼科）	27		③											⑭	②								⑤	VC								②												2700				
	小手術室	28		③	解体										⑭	①	H=100		①	100角				④	VP（目地条件）								④	④	VP（目地条件）									2700					
	救急	待合（救急）	29		③										⑭	②								⑤	VC								③	③	VC									2500					
		WC（男・女）（救急）	30		③										⑭	①			①	150角				⑤	AFP								②										2500						
		診察室（4）（救急）	31		③										⑭	②								⑤	VC								②											2700					
		診察室（1）～（3）（救急）	32		③										⑭	②								⑤	VC								②											2700					
		NS・診療ｽﾏｰﾝ	33		③										⑭	②								⑤	VC								②											2700					
		NS・診療ｽﾏｰﾝ	34		③										⑭	②								⑤	VC								②											2700					
		守衛・事務室	35		③										⑭	②								⑤	VC								②											2700					
		仮眠室	36		③										⑭	②								⑤	VC									③	③	VC								2700					
汚物室		37		③										⑭	①	H=243			①	100角			④	VP（V目地条件）								④	④	VP（V目地条件）									2700						
重症処置室		38		③	解体									⑭	①	H=40		①	100角				④	VP（V目地条件）								④	④	VP（V目地条件）									2700						
看護師控室		39		③										⑭	②								⑤	VC								②											2700						
職員便所（男・女）（救急）		40		③										⑭	①			①	150角				⑤	AFP								②											2700						
医務	受付室（放射線科）	41			④								⑫			②						⑤	VC									②											3000	2100（一部）					
	操作ホール	42			④							⑫			②							⑤	AFP									①											2700						
	1・3番撮影室	43		③	重歩									⑮	②							⑤	断壁の溝クロス								③	③	救急防護クロス										3000						
	2番撮影室	44		③	重歩	表層仕上げ別途工事							⑮	②	表層仕上げ別途工事						⑤	表層仕上げ別途工事								③	③	救急防護クロス										3000							
	更衣室1・2・3（1～3番撮影室）	45		③	重歩								⑮	②							⑤	VC									③	③	VC									3000							
	結石粉碎室	46		③	重歩								⑮	②							⑤	断壁の溝クロス								③	③	断壁の溝クロス										3000							
	WC（男・女）（結石粉碎室）	47		③	重歩								⑮	①			①	150角			⑤	AFP								②											2700								
	結石粉碎操作室	48			④								⑫			②					⑤	AFP								①												2700							
	処置室（放射線科）	49			④								⑫			②					⑤	VC											③	③	VC							2700							
	更衣・待合室（放射線科）	50	

材料記号凡例

材 料		不燃認定番号
SUS	ステンレスティール	
St	スティール	
GB	せっこうボード（t9.5は、不燃せっこう繊維板）	NM-8619
GB（S）	ソーラックせっこうボード：耐水ボード（全面ボード用厚紙張りせっこう板）	NM-9639
GB（SH）	高強度超硬質せっこうボード（全面ボード用厚紙張り繊維強化硬質せっこう板）	NM-9645
KB	ケイカルシウム板	NM-8578
CKB	化粧ケイ酸カルシウム板（ヒロアベストセラミック化粧板）	NM-8579

材 料		不燃認定番号
DR	岩綿吸音板（ロックウール化粧吸音板：フラットタイプ）	NM-8

制御盤名称、記号、電気方式、幹線記号、主幹開閉器、WH等	開閉器容量			設備負荷記号	負 荷 名 称	単位容量	台 数	合計容量	制 御 回 路					中 央 監 視 室					備 考	
	F	P	A/F						結 線 図	制御方式	展 開 図	保護リレー	インターロック	遮断	差圧	差圧	差圧	満 水		減 水
1LP-1 AC3φ3W210V M203分岐 一般動力No. 2 CVT38sq MCCB3P 100/100A (13.03kW)		1	3	30	WAC-20-I	結石粉碎室天井隠蔽ダクト型	1.7	1	1.7	1										
		1	3	30	WAC-10-C	結石粉碎室隠蔽天井カセット型	0.8	1	0.8	1										
		1	3	30	WAC-10-C	骨塩測定室天井カセット型	0.8	1	0.8	1										
		1	3	30	WAC-10-C	放射線受付天井カセット型	0.8	1	0.8	1										
		1	3	30	WAC-10-C	中待合5天井カセット型	0.8	1	0.8	1										
		1	3	30	WAC-10-I	中待合4天井隠蔽ダクト型	0.8	1	0.8	1										
		1	3	30	WAC-15-I	2番撮影室天井隠蔽ダクト型	1.2	1	1.2	1										
		1	3	30	WAC-15-I	3番撮影室天井隠蔽ダクト型	1.2	1	1.2	1										
		1	3	30	WAC-15-I	6番TV室天井隠蔽ダクト型	1.2	1	1.2	1										
		1	3	30	WAC-15-I	6番TV室天井隠蔽ダクト型	1.2	1	1.2	1										
		1	3	30	WAC-10-C	6番TV操作室天井カセット型	0.8	1	0.8	1										
		1	3	30	WAC-10-C	放射線更衣・待合室天井カセット型	0.8	1	0.8	1										
		1	3	30	WAC-10-C	放射線更衣・待合室天井カセット型	0.8	1	0.8	1										
		1	3	30	120-SS-01	放射線科受付シャッター	0.125	1	0.125											
		AC-GC3φ3W210V MH01分岐 非常動力 CVT22sq MCCB3P 100/60A (10.10kW)		1	3	30	WAC-15-I	1番撮影室天井隠蔽ダクト型	1.2	1	1.2									
1	3			30	WAC-15-C	CT操作室天井カセット型	1.2	1	1.2											
1	3			30	WAC-15-C	CT操作室天井カセット型	1.2	1	1.2											
1	3			30	WAC-10-C	放射線科処置室天井カセット型	0.8	1	0.8											
1	3			30	WAC-15-C	4番CT室天井カセット型	1.2	1	1.2											
1	3			30	WAC-15-C	4番CT室天井カセット型	1.2	1	1.2											
1	3			30	WAC-10-C	放射線科操作ホール天井カセット型	0.8	1	0.8											
1	3			30	WAC-10-C	放射線科操作ホール天井カセット型	0.8	1	0.8											
1	3			30	WAC-20-I	放射線科操作ホール天井隠蔽ダクト型	1.7	1	1.7											
1P-1 AC-GC3φ3W210V MG01分岐 保安動力 CVT60sq MCCB3P 225/125A (12.50kW)		1	3	30	WAC-10-C	救急待合天井カセット型	0.8	1	0.8	1										
		1	3	30	WAC-10-C	救急待合天井カセット型	0.8	1	0.8	1										
		1	3	30	WAC-10-C	救急診療室4天井カセット型	0.8	1	0.8	1										
		1	3	30	WAC-10-C	救急診療室1天井カセット型	0.8	1	0.8	1										
		1	3	30	WAC-10-C	救急診療室2天井カセット型	0.8	1	0.8	1										
		1	3	30	WAC-10-C	救急診療室3天井カセット型	0.8	1	0.8	1										
		1	3	30	WAC-10-C	救急N・S、診療スペース天井カセット型	0.8	1	0.8	1										
		1	3	30	WAC-10-C	救急N・S、診療スペース天井カセット型	0.8	1	0.8	1										
		1	3	30	WAC-10-C	救急N・S、診療スペース天井カセット型	0.8	1	0.8	1										
		1	3	30	WAC-10-C	救急N・S、診療スペース天井カセット型	0.8	1	0.8	1										
		1	3	30	WAC-10-C	救急汚物室天井カセット型	0.8	1	0.8	1										
		1	3	30	EHP-1-4(内)	MRI機械室空冷HPパッケージ	3.7	1	3.7	1										
AC-GC3φ3W210V MH01分岐 非常動力 CVT22sq MCCB3P 100/75A (10.70kW)		1	3	30	AC-1-15	救急系統コンパクト型空調機SAファン	2.2	1	2.2	6			C-4	←連動		○			警報接点：過負荷	
		1	3	30	AC-1-15	救急系統コンパクト型空調機RAファン	1.5	1	1.5	6			C-3			○	○	↓CP盤へ連動信号	警報接点：過負荷 中央発停	
		1	3	30	AC-1-15	救急系統コンパクト型全熱交換器	0.1	1	0.1	6	←		C-4			○			警報接点：過負荷 制御電源(計)	
		1	3	30	FE-1-19	救急汚物室・職員便所排気ファン	0.251	1	0.251	6			C-3						警報接点：過負荷 中央発停	
		1	3	30	FE-1-20	救急外来便所排気ファン	0.251	1	0.251	6			C-3						警報接点：過負荷 中央発停	
		1	3	30	WAC-10-C	救急N・S、診療スペース天井カセット型	0.8	1	0.8	1										
		1	3	30	WAC-10-C	救急N・S、診療スペース天井カセット型	0.8	1	0.8	1										
		1	3	30	WAC-15-C	重症処置室天井カセット型	1.2	1	1.2	1										
		1	3	30	WAC-15-C	重症処置室天井カセット型	1.2	1	1.2	1										
		1	3	30	WAC-10-C	守衛・事務室天井カセット型	0.8	1	0.8	1										
		1	3	30	WAC-10-C	仮眠室天井カセット型	0.8	1	0.8	1										
		1	3	30	WAC-10-C	看護師控室天井カセット型	0.8	1	0.8	1										
		1	2	30		制御電源				1										
		1	2	30	CP-1-1	計装電源				1										
		1	2	30	CP-1-7	計装電源				1										

制御盤名称、記号、電気方式、 幹線記号、主幹開閉器、WH等	開閉器容量			設備負荷記号	負 荷 名 称	単位容量	台 数	合計容量	制 御 回 路					中 央 監 視 室					備 考				
	F	P	A/F						結 線	図	制御方式	展 開	図	保護リレー	インターロック	遮断	差圧	差圧		差圧	差圧	差圧	差圧
1P-6 AC3φ3W210V M209 一般動力No. 2 CVT100sq MCCB3P 225/150A (30.03kW)																							
	1	3	30	AC-1-1	総合サービス・カルテ系コンパクト型空調機SAファン	3.7	1	3.7	6			C-4	←連動		○				警報接点：過負荷 中央発停				
	1	3	30	AC-1-1	総合サービス・カルテ系コンパクト型空調機RAファン	2.2	1	2.2	6			C-3			○	○			警報接点：過負荷				
	1	3	30	AC-1-2	薬局・製剤系コンパクト型空調機SAファン	3.7	1	3.7	6			C-4	←連動		○				警報接点：過負荷 中央発停				
	1	3	30	AC-1-2	薬局・製剤系コンパクト型空調機RAファン	2.2	1	2.2	6			C-3			○	○			警報接点：過負荷				
	1	3	30	FE-1-28	無菌製剤室排気ファン	0.2	1	0.2	6			C-3			○	○			警報接点：過負荷 中央発停				
	1	3	30	WAC-15-C	湿性製剤室天井カセット型	1.2	1	1.2	1														
	1	3	30	WAC-10-C	無菌製剤室天井カセット型	0.8	1	0.8	1														
	1	3	30	WAC-10-C	乾性製剤室天井カセット型	0.8	1	0.8	1														
	1	3	30	WAC-10-C	調剤室天井カセット型	0.8	1	0.8	1														
	1	3	30	WAC-10-C	調剤室天井カセット型	0.8	1	0.8	1														
1	3																						

